


**INWENTARYZACJA POWIERZCHNI LOKALU**  
Poznań, ul. Jasna Rola 36



Poznań, styczeń 2017 r.

**RZUT LOKALU NR 3**

**SZKIC ORIENTACYJNY**

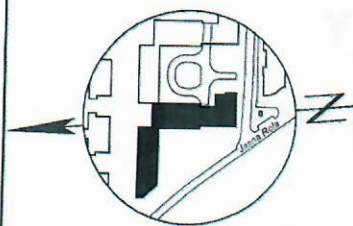

**RZUT PARTERU**

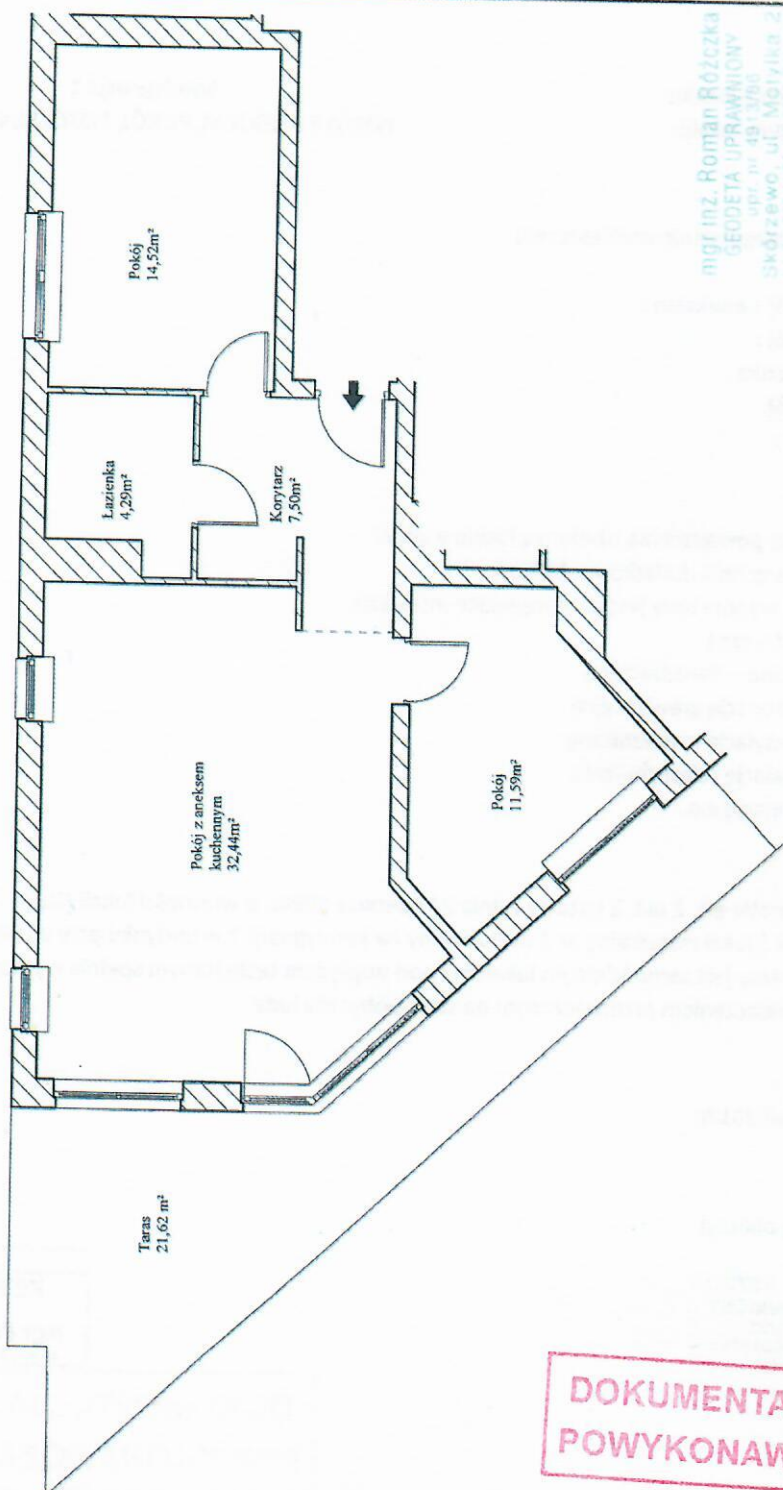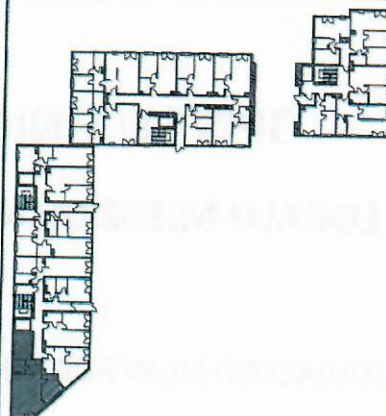

**DOKUMENTACJA  
POWYKONAWCZA**

**POZNAŃ,  
UL. JASNA ROLA 36**

RODZAJ POMIESZCZENIA	POWIERZCHNIA [ m <sup>2</sup> ]
Lokal mieszkalny	70,34
Taras	21,62

UWAGA: Powierzchnia użytkowa lokalu została obliczona na podstawie bezpośredniego pomiaru i jest zgodna z Normą PN ISO 9836:1997

**Warbud SA**  
**KIEROWNIK BUDOWY**  
*mgr inż. Andrzej Szczepny*  
