
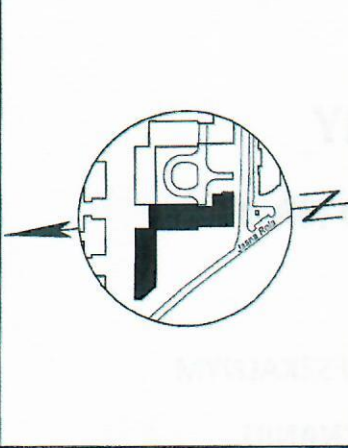


INWENTARYZACJA POWIERZCHNI LOKALU
Poznań, ul. Jasna Rola 36


Poznań, styczeń 2017 r.

RZUT LOKALU NR 4

SZKIC ORIENTACYJNY

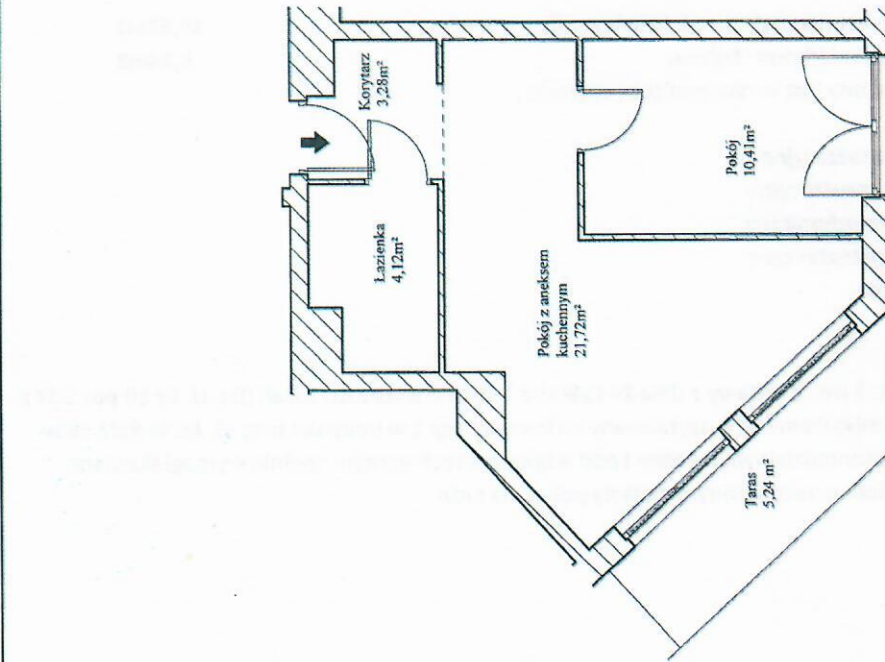

RZUT PARTERU

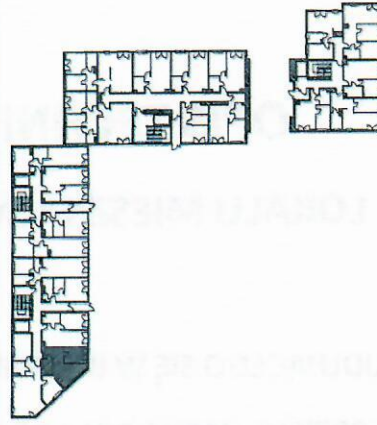

POZNAŃ,
UL. JASNA ROLA 36

RODZAJ POMIESZCZENIA POWIERZCHNIA [m²]

Lokal mieszkalny 39,53

Taras 5,24

UWAGA: Powierzchnia użytkowa lokalu została obliczona na podstawie bezpośredniego pomiaru i jest zgodna z Normą PN-ISO 9836:1997

Wiarbud SA
KIEROWNIK BUDOWY
mgr inż. Andrzej Szczyński
ucr. bud. LPS103LP-IOWOK/16

mgr inż. Roman Rozdża
GEODETA UPRAWNIENI
ucr. nr 4913/98
SKOZEMO, ul. Motylowa 2
61-700 POZNAŃ, tel. 61 834 71 00

Dolan

**DOKUMENTACJA
POWYKONAWCZA**