


INWENTARYZACJA POWIERZCHNI LOKALU
Poznań, ul. Jasna Rola 36B

Poznań, styczeń 2017 r.


RZUT LOKALU NR 21

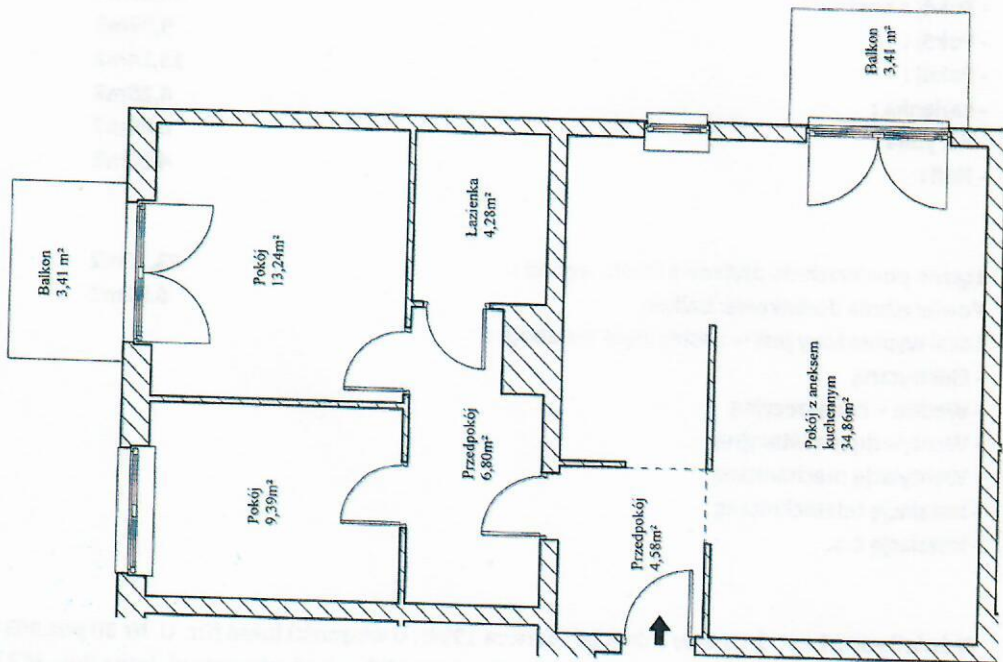


inż. inż. Roman Rożczka
 SPECJALISTA UPRAWNIENI
 ul. Piłsudskiego 48
 60-100 Poznań
 71 78 10 10
 71 78 10 10

**DOKUMENTACJA
POWYKONAWCZA**

SZKIC ORIENTACYJNY

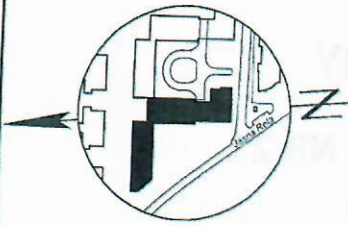

RZUT KONDYGNACJI II

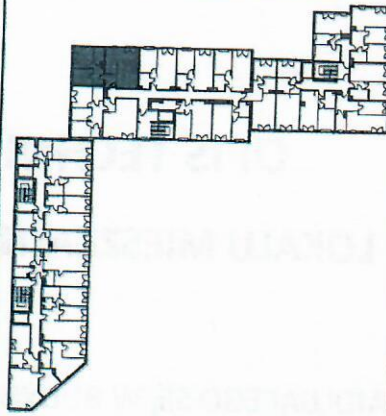

**POZNAŃ,
UL. JASNA ROLA 36B**

RODZAJ POMIESZCZENIA	POWIERZCHNIA [m ²]
Lokal mieszkalny	73.15
Balkon	6.82

UWAGA: Powierzchnia użytkowa lokalu została obliczona na podstawie
 bezpośredniego pomiaru i jest zgodna z Normą PN-ISO 9836:1997

WATYD SA
KIEROWNIK-BUDOWY
 mgr inż. Andrzej Szczepny
 DOST. bud. LBS1000610WOK16