INWENTARYZACJA POWIERZCHNI LOKALU
Poznań, ul. Jasna Rola 36

Poznań, styczeń 2017 r.

RZUT LOKALU NR 9

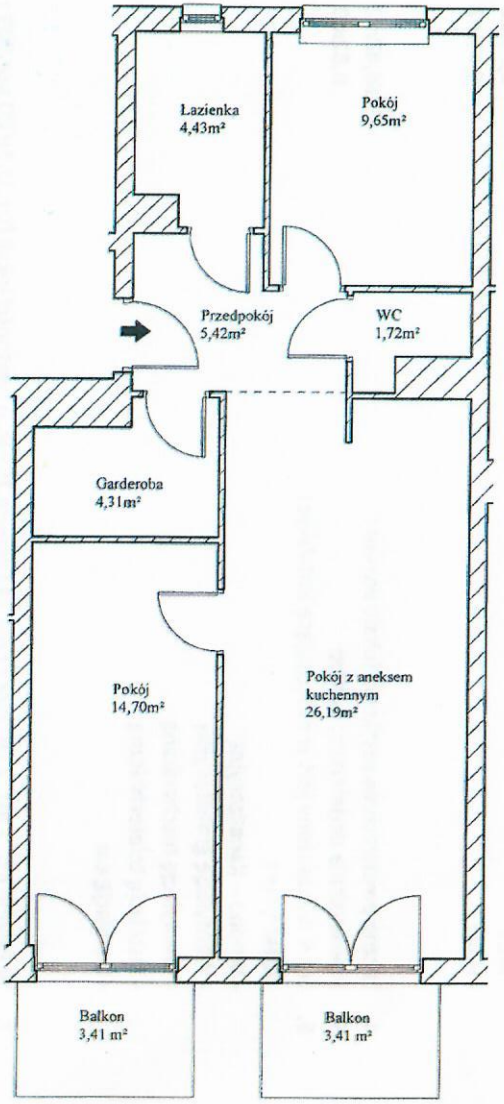

DOKUMENTACJA POWYKONAWCZA

mgr inż. Roman Rozczka
GEODETA UPRAWNIONY
upr. nr 4913/86
Skórzewo, ul. Motylka

SZKIC ORIENTACYJNY

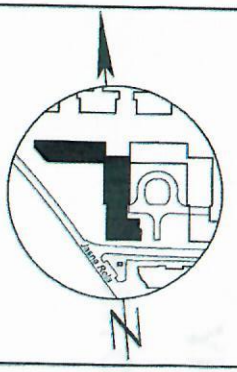

RZUT KONDYGNACJI I

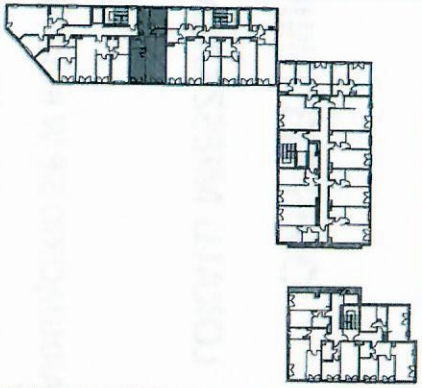

POZNAŃ,
UL. JASNA ROLA 36

RODZAJ POMIESZCZENIA	POWIERZCHNIA [m²]
Lokal mieszkalny	66.42
Balkon	6.82

UWAGA: Powierzchnia użytkowa lokalu została obliczona na podstawie bezpośredniego pomiaru i jest zgodna z Normą PN-ISO 9836-1997

Warbud SA
KIEROWNIK BUDOWY
mgr inż. Andrzej Szczesny
upr. bud. LBS/0366/POOK/10